


Однолинейная схема РП-4

Изотоп

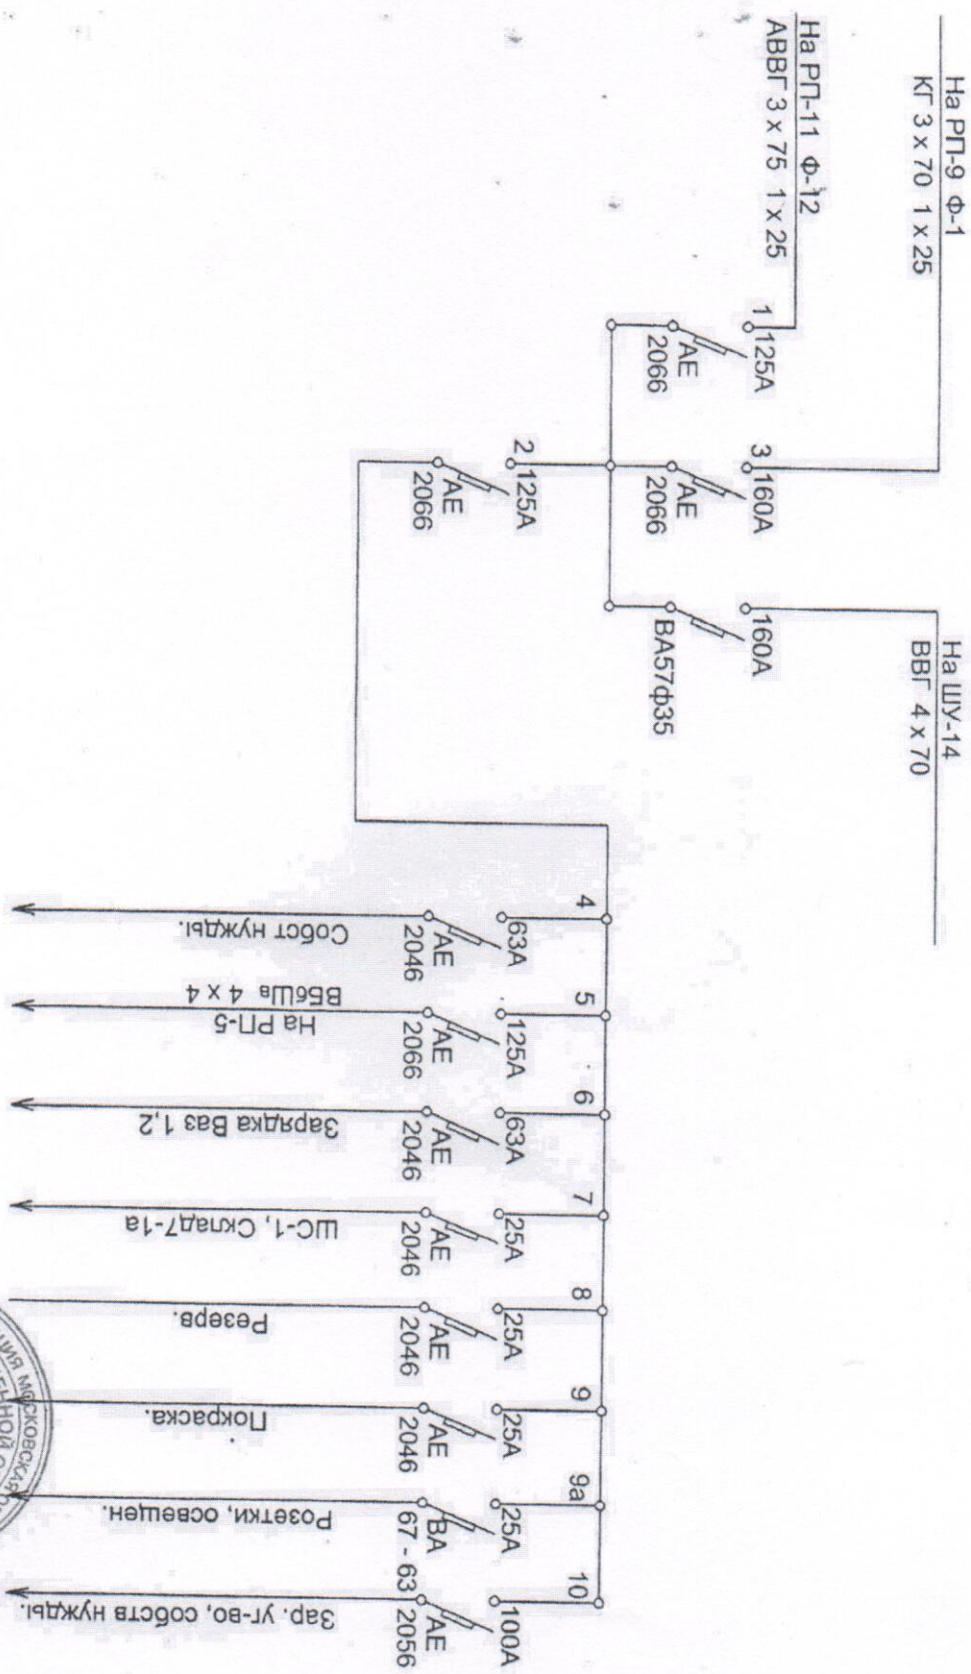

2013г.

Белова

Многолинейная схема верна. Составил: Налугчик

Орлов А.М. Проверил: Начальник ЭИЛ

Казарюкин С.В.




Орлов А.М.

А.В. Казарюкин

Схема соединений РП-5

Изотоп

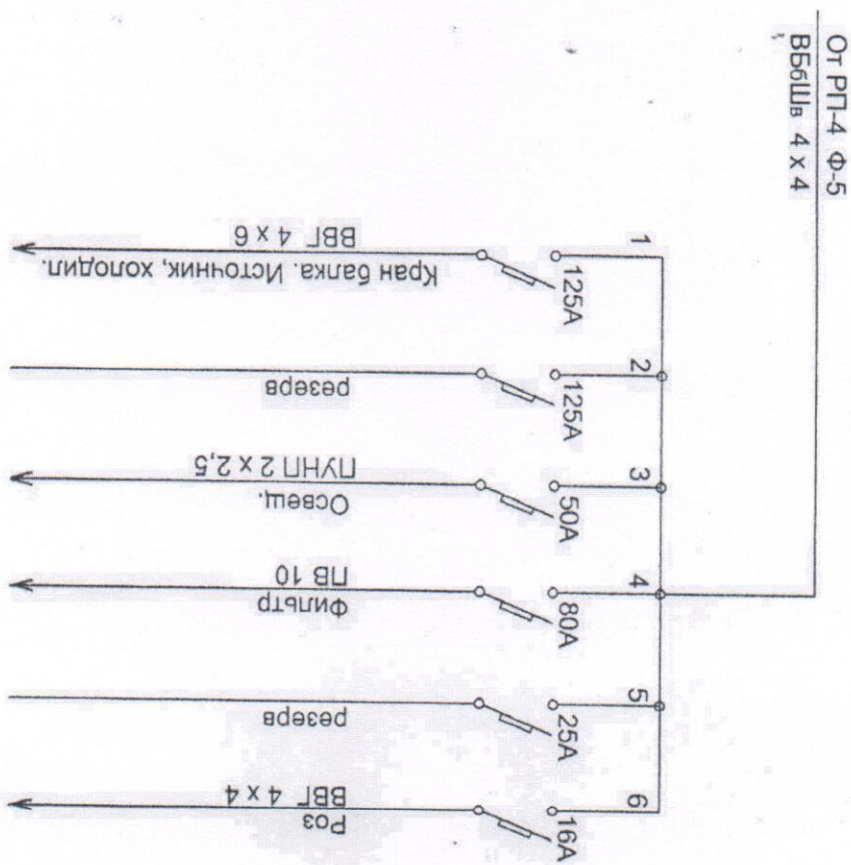

25 Декабря 2013г.

Исполнительная схема верна. Составил: Наладчик


Орлов А.М. Проверил: Начальник ЭИЛ

Казарочкин С.В.



Схема подачи питания на РП - 6 и тельфер.

Изотоп

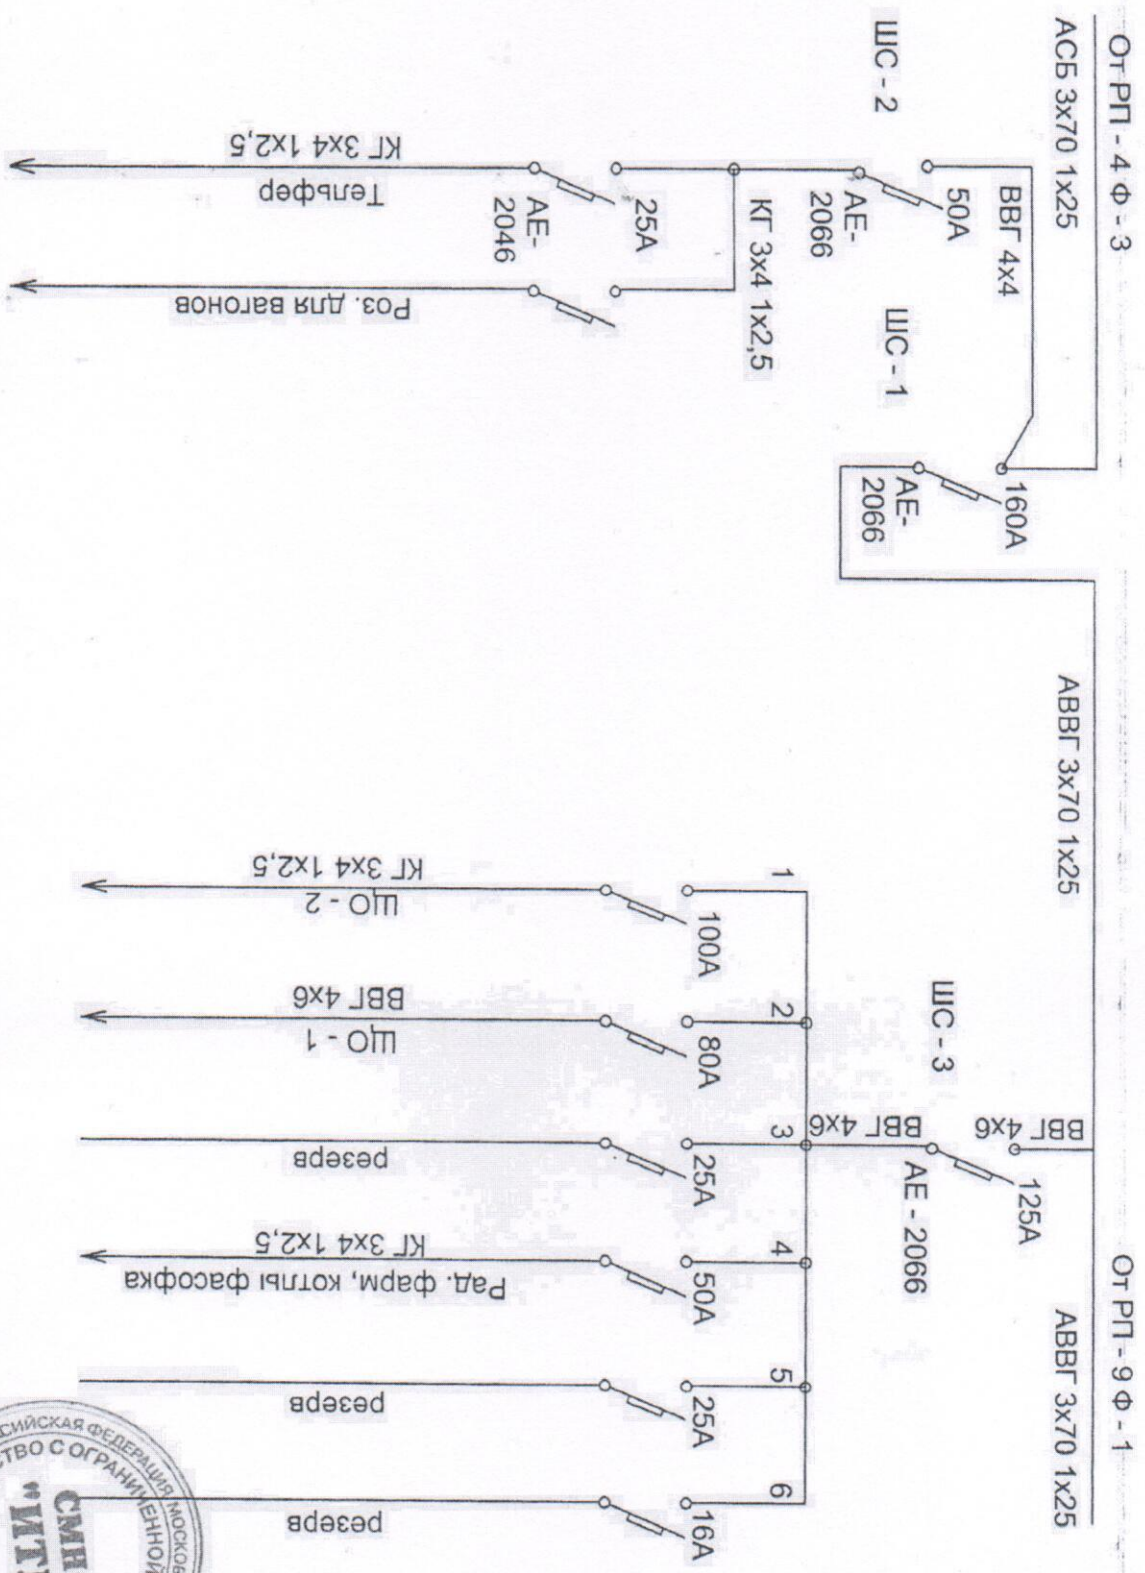

25 Декабря 2013г.

Исполнительная схема верна. Составил: Наладчик

Handwritten signature

Орлов А.М.


Проверил: Начальник ЭИЛ

Козарючкин С.В.



Схема щитов освещения.

Изотоп

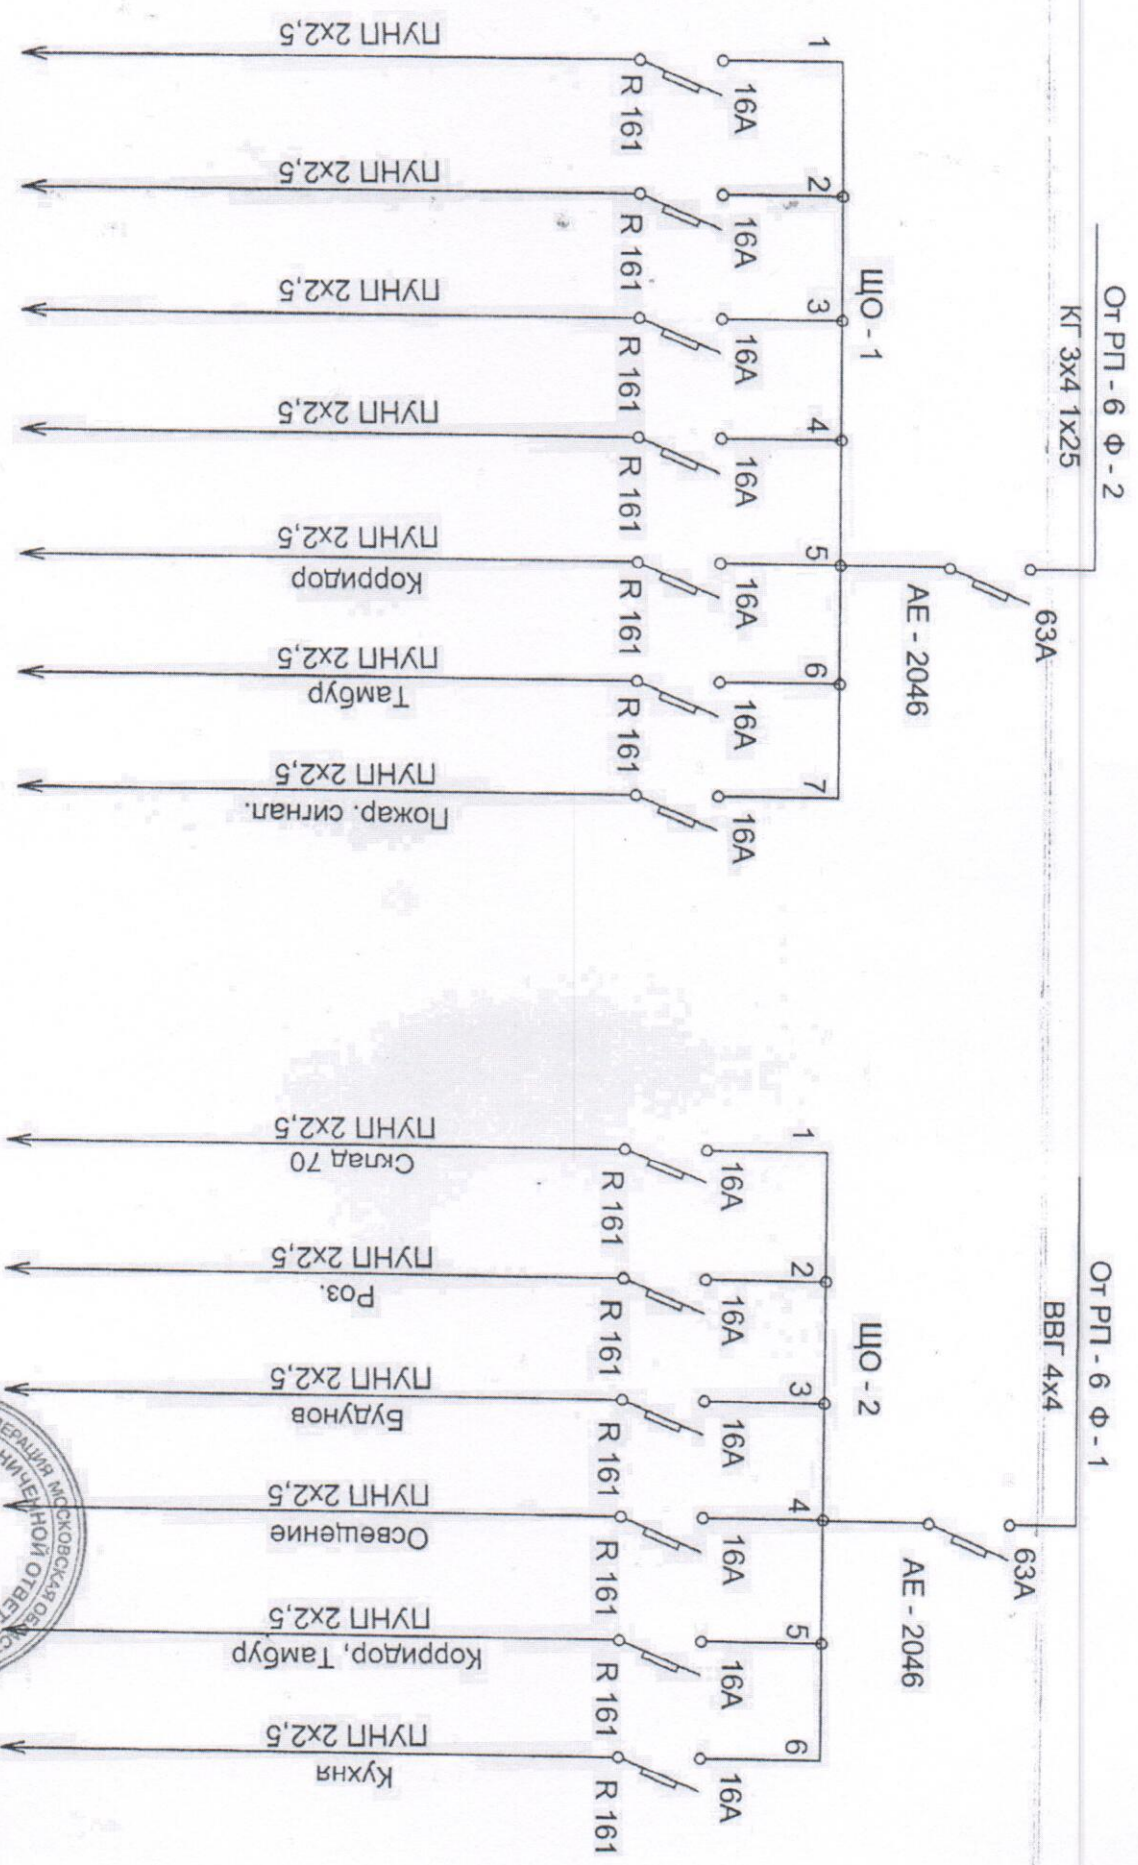

25 декабря 2013г.

Исполнительная схема верна. Составил: Нагадчик

Орлов А.М.


Проверил: Начальник ЭИЛ

Казарочкин С.В.



Схема РП - 7 с наружным щитком .

Изотоп

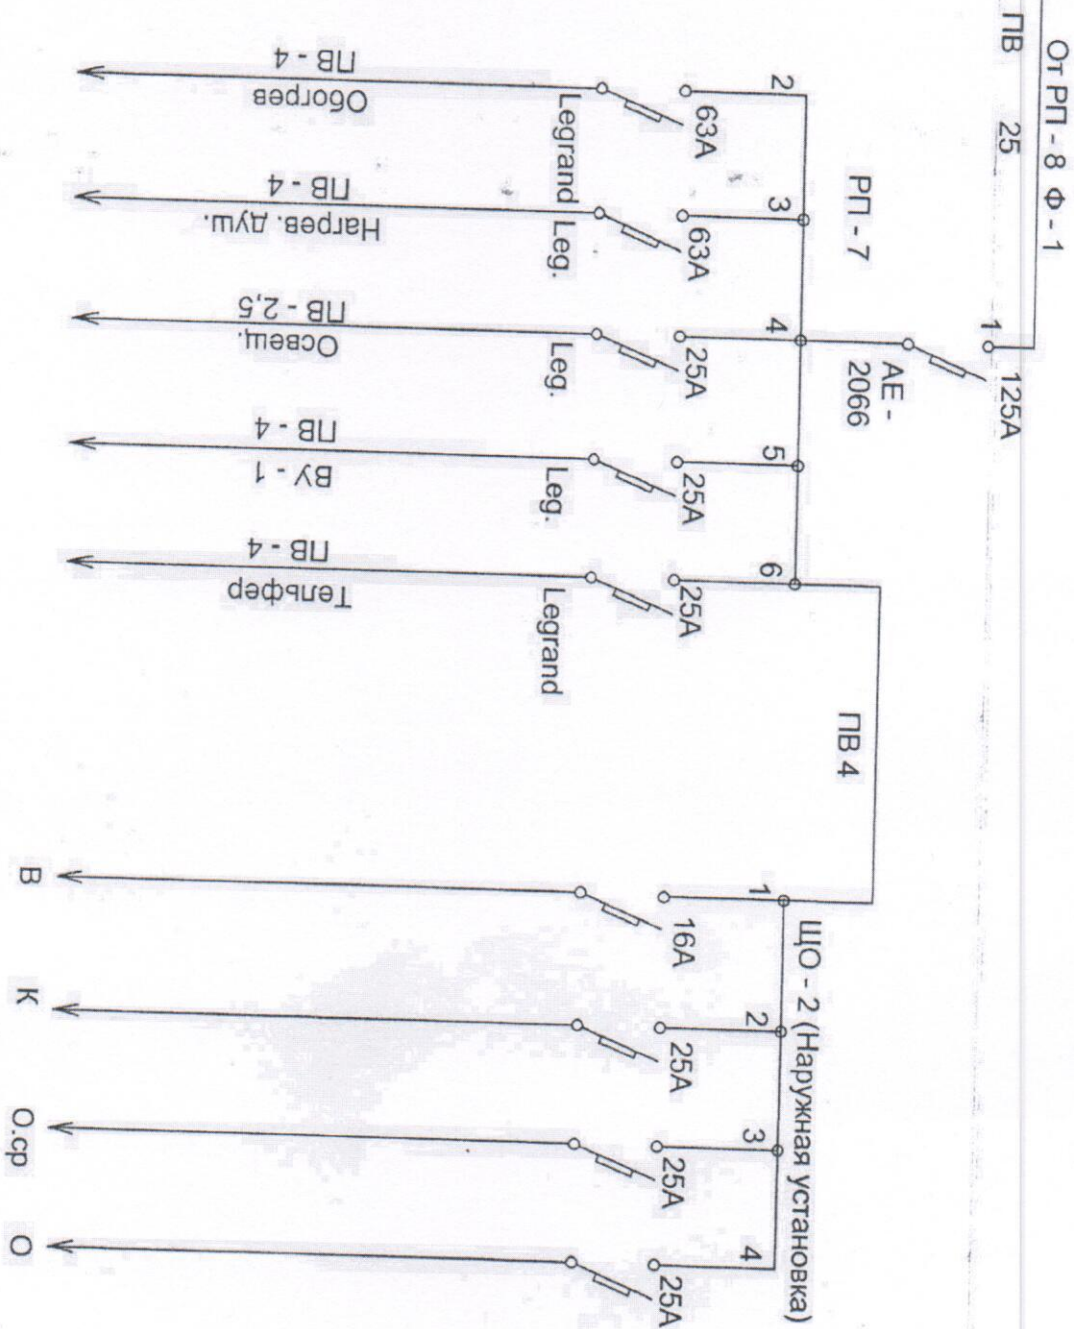

25 Декабря 2013г.

Исполнительная схема верна. Составил: Наладчик


Handwritten signature

Орлов А.М.

Проверил: Начальник ЭИД

Казарочкин С.В.



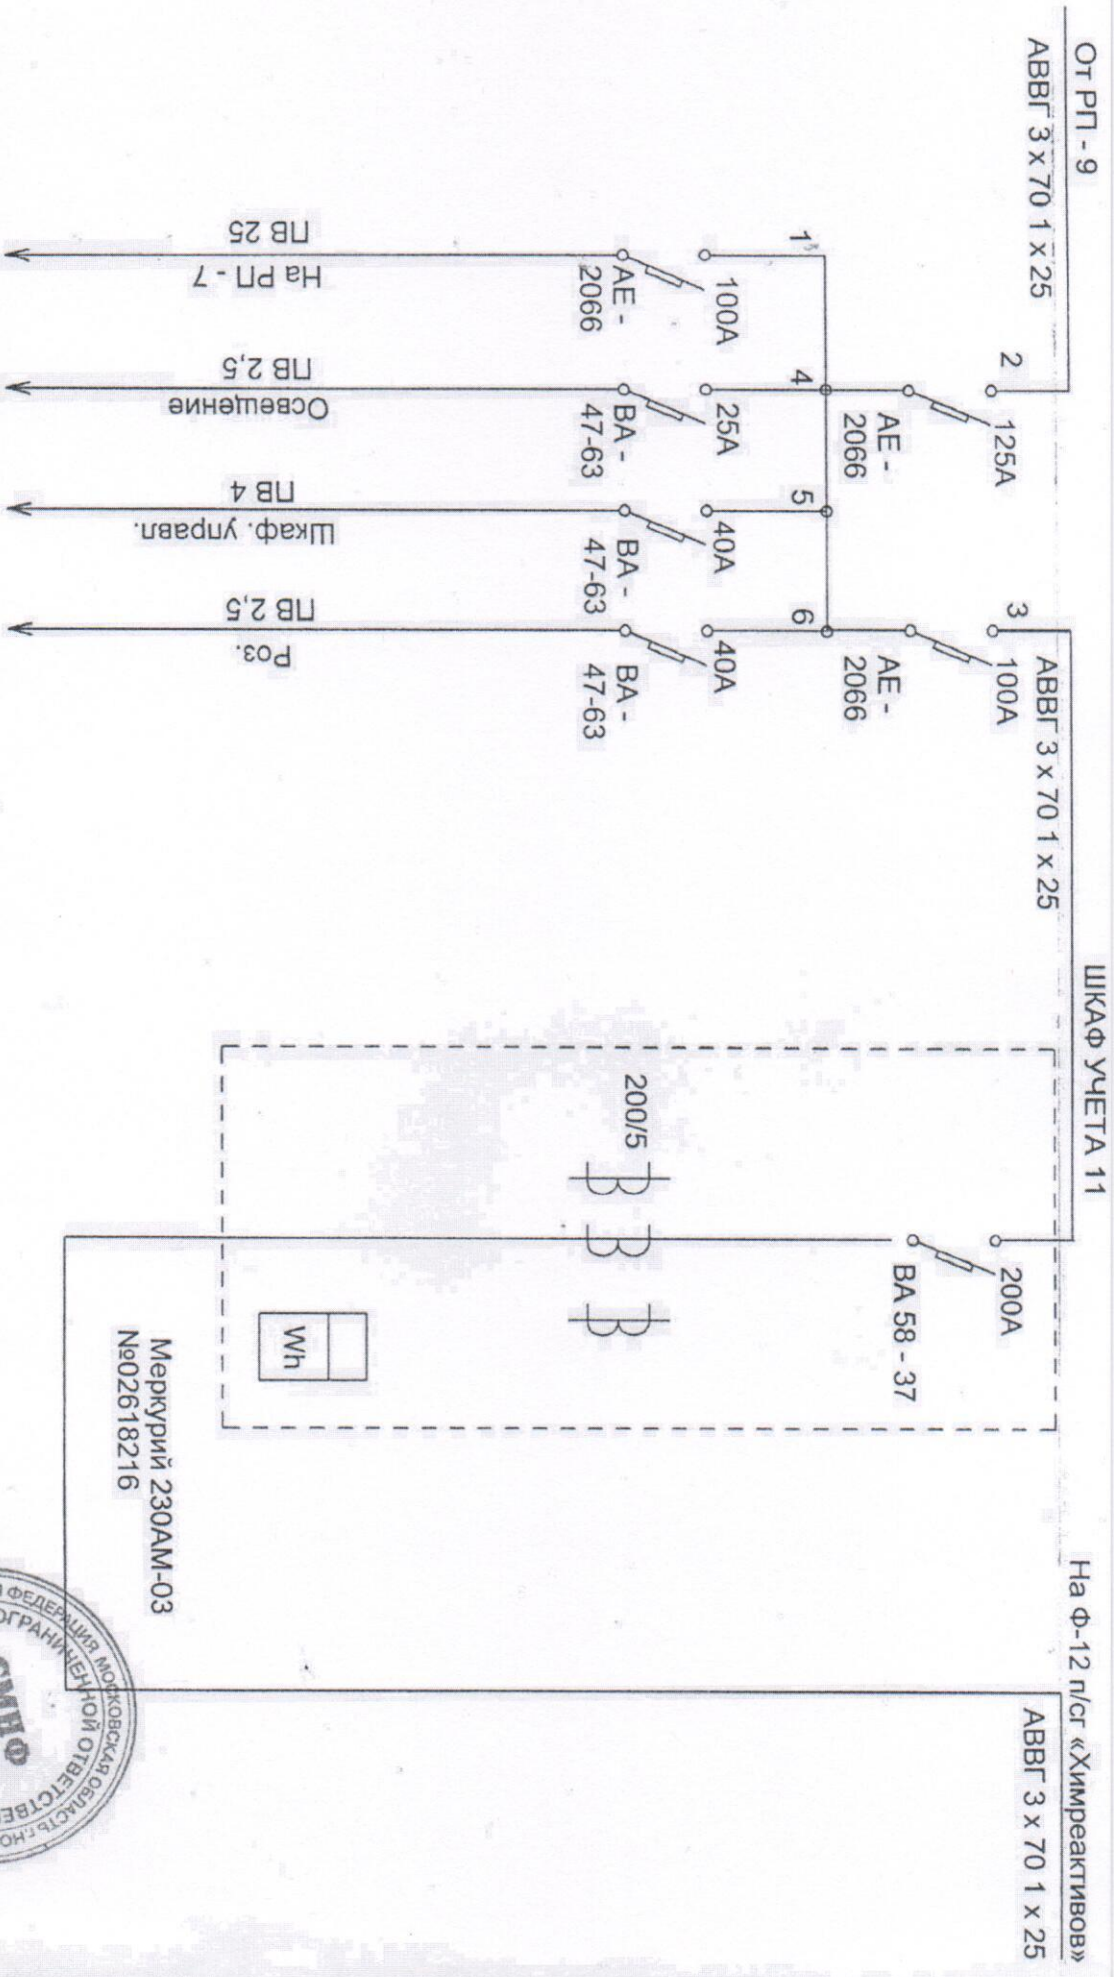

25 декабря 2013г.

Исполнительная схема верна. Составил: Нагадчик

Handwritten signature

Орлов А.М.

Проверил: Начальник ЭИЛ

Handwritten signature




Меркурий 230АМ-03
№02618216

На ф-12 п/с «Химреактивов»
ABVG 3 x 70 1 x 25

Однолинейная схема РП-9

Изотоп

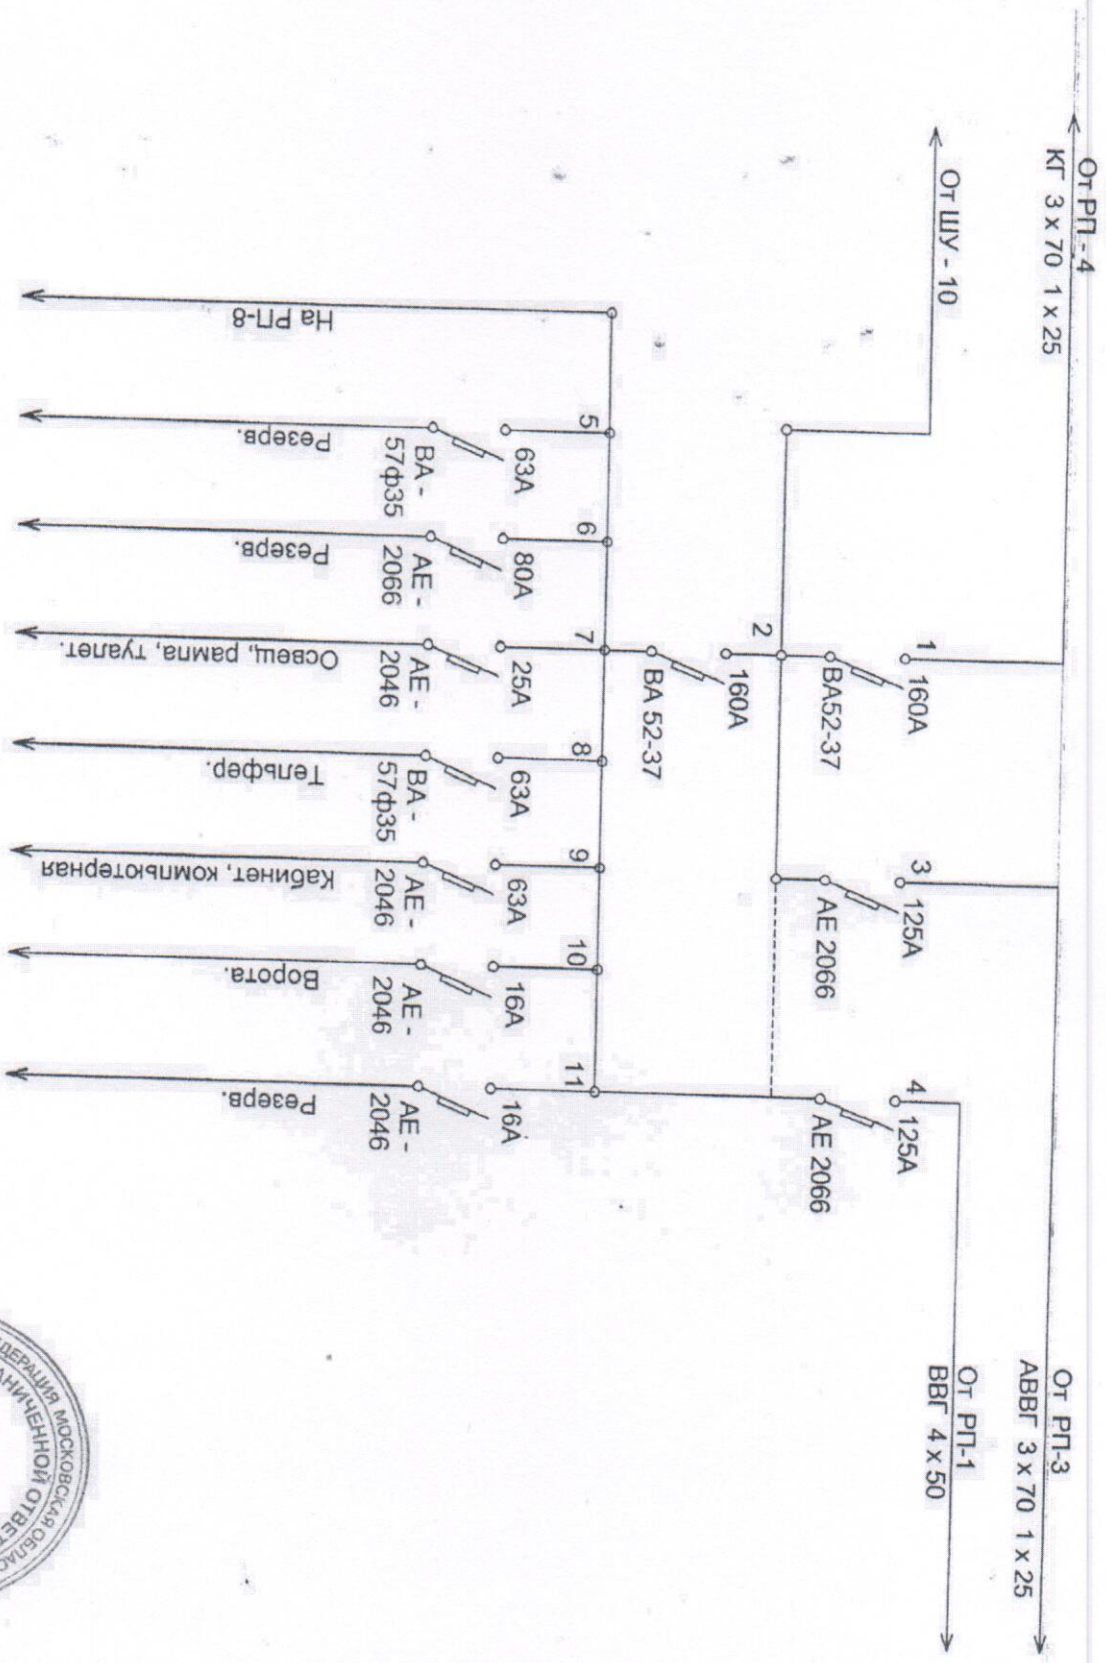

25 Декабря 2013г.

Исполнительная схема верна. Составил: Наладчик


Handwritten signature

Орлов А.М. Проверил: Начальник ЭИЛ



Хазарочкин С.В.

Схема устройства ШУ - 10.

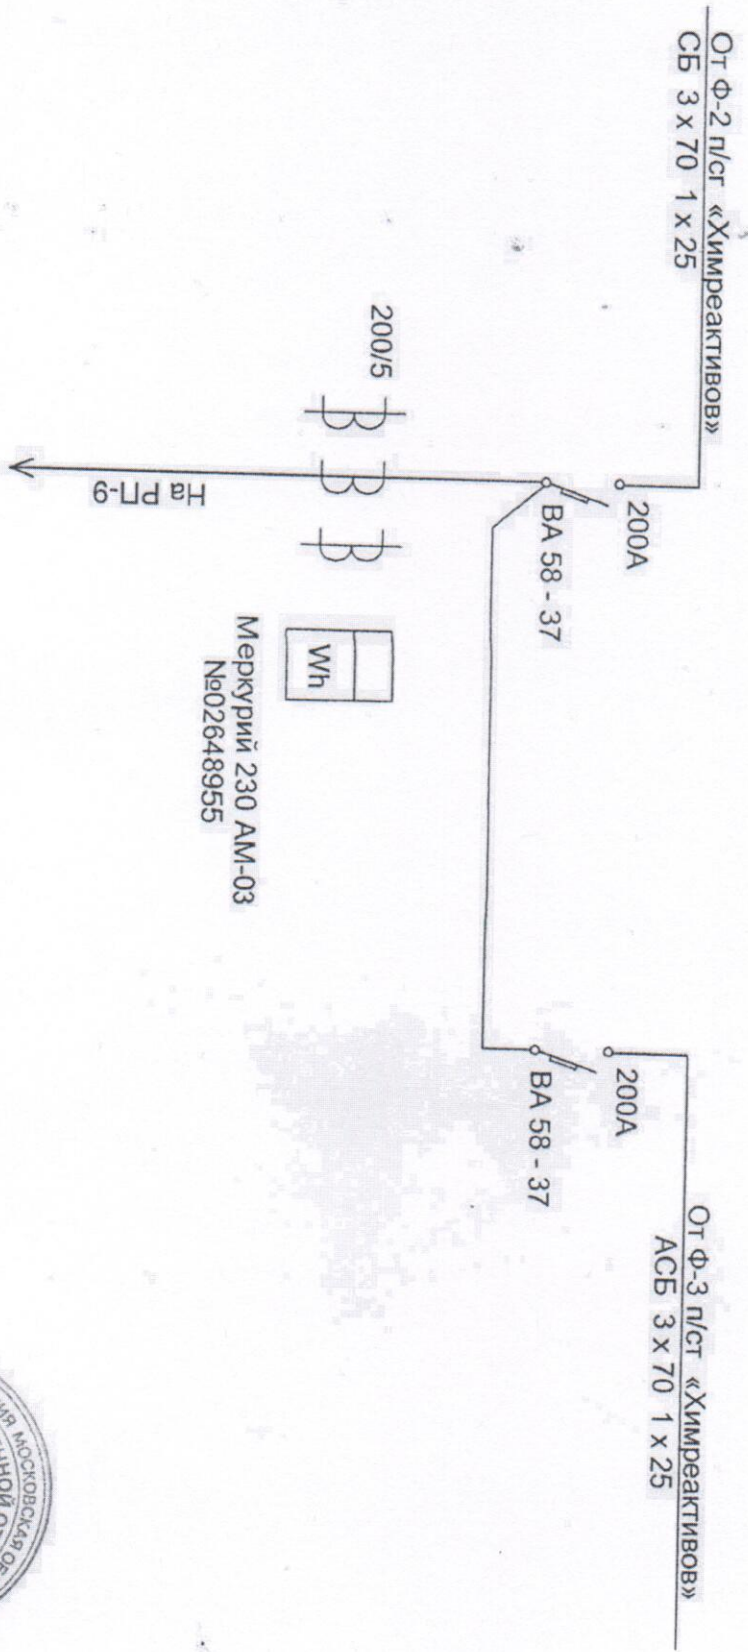

25 Декабря 2013г.

Исполнительная схема верна. Составил: Наладчик

Орлов А.М. Проверил: Начальник ЭИП

Казарочкин С.В.

