Альбом I

Формат	Зона	Поз.	Обозначение	Наименование	Кол.	Примеч.
				Документация		
			ТП 901-4-63.83-КЖИ-ТТ	ТТ1		
			ТП 901-4-63.83-КЖИ-5.100СБ	Сборочный чертеж		
			ИС-01-19 вып.2 ПЗ	Пояснительная записка		
			ИС-01-19 вып.2 ТУ	Технические условия		
			ТП 901-4-63.83-КЖИ-5.000 ВТС	Выборка стали		
				Сборочные единицы		
			ИС-01-19 вып.2 М-11	Изделие закладное М-11	8	4.64 кг
				Переменные данные для исполнений		
				~~ТП 901-4-63.83-КЖИ-5.100~~		Б1-1
				~~Сборочные единицы~~		
			~~ИС-01-19 вып.2 КП-1~~	~~Каркас~~	~~1~~	
				~~Материалы~~		
				~~Бетон М 300 В6 Мр3.50~~	~~1.9~~	~~м³~~
				ТП 901-4-63.83-КЖИ-5.100-01		Б1-2
				Сборочные единицы		
			ИС-01-19 вып.2 КП-2	Каркас	1	
				Материалы		
				Бетон М 400 В6 Мр3.50	1.9	м³

Привязан 043.2496-7330 АС-2-И3

Разраб.	Индрикова	2.11
Провер.	Ташевцова	2.11
Нач. отд.	Микова	2.11
Инв. №		

ТП 901-4-63.83-КЖИ-5.100

Ригель ~~Б1-1~~; Б1-2

Стадия	Лист	Листов
Р		1

ЦНИИПРОМЗДАНИЙ

Рук. отд.	Уиаков	
Гл. инж. пр.	Чернотаз	
Рук. гр.	Раббасова	
Ст. инж.	Преображенская	

Инв. № подл. 72 | Подпись и дата | Взам. инв. №

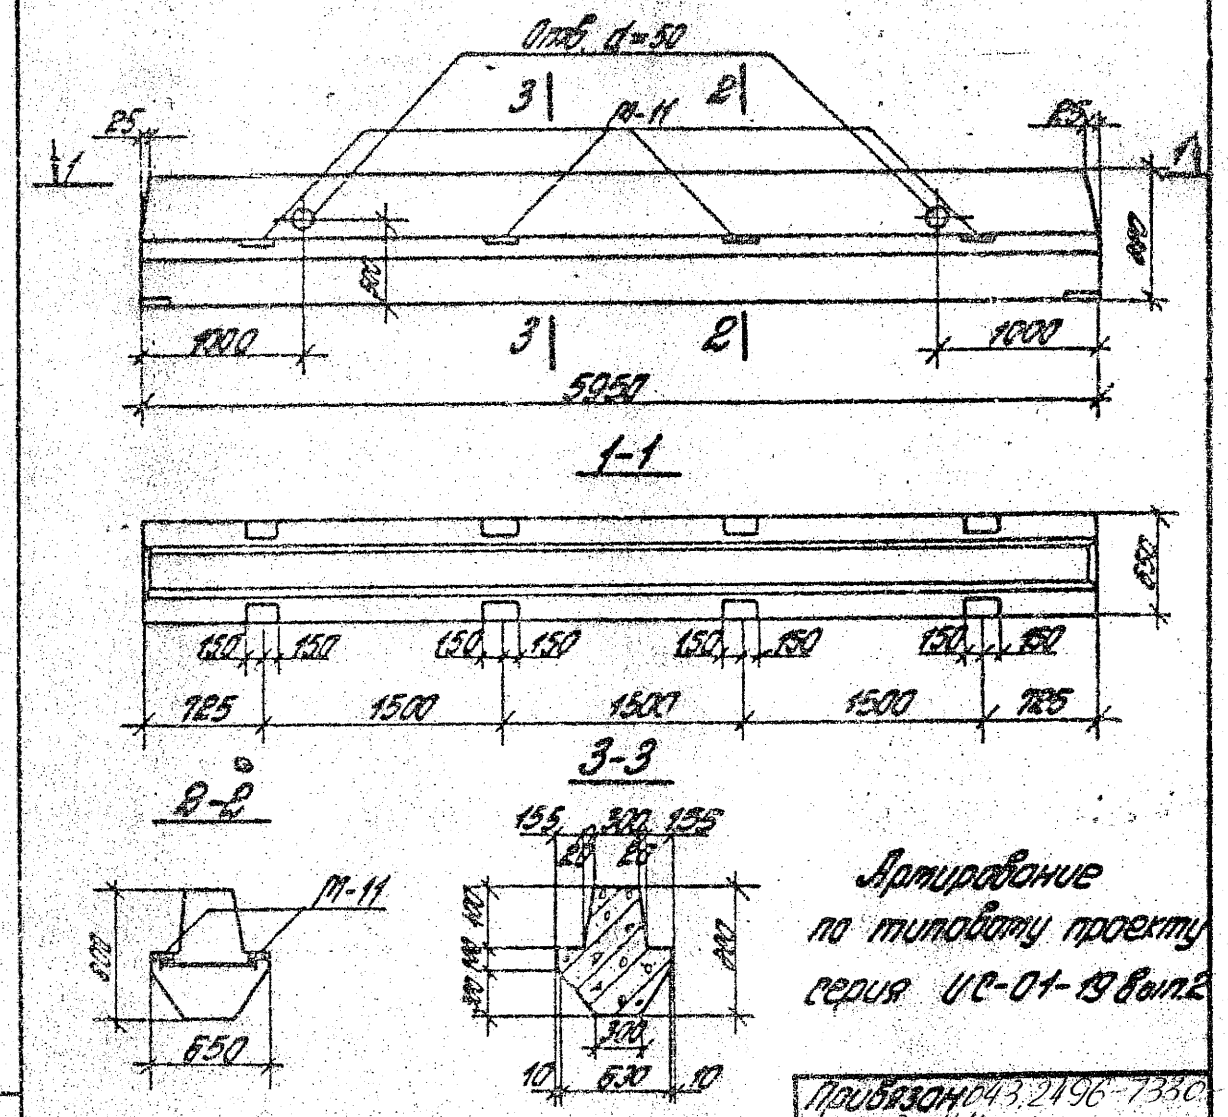

Армирование по типовому проекту серия ИС-01-19 вып.2

Привязан 043.2496-7330 АС-2-И4

Разраб.	Индрикова	2.11
Провер.	Ташевцова	2.11
Нач. отд.	Микова	2.11
Инв. №		

ТП 901-4-63.83-КЖИ-5.100СБ

Ригель ~~Б1-1~~; Б1-2 Сборочный чертеж

Стадия	Масса	Масштаб
Р	4.75т	1:40
Лист	Листов 1	

ЦНИИПРОМЗДАНИЙ

Рук. отд.	Уиаков	
Гл. инж. пр.	Чернотаз	
Рук. гр.	Раббасова	
Ст. инж.	Преображенская	

Инв. № подл. 722 | Подпись и дата | Взам. инв. №