Альбом I

Обозначение	Наименование	Кол.	Примеч.
	Документация		
ТП 901-4-63.83-КЖИ-ТТ	Т.Т.1		
ТП 901-4-63.83-КЖИ-5.100СБ	Сборочный чертеж		
УС-01-19 Вып.2 ПЗ	Пояснительная записка		
УС-01-19 Вып.2 ТУ	Технические условия		
ТП 901-4-63.83-КЖИ-5.000 ВМС	Выборка стали		
	Сборочные единицы		
УС-01-19 Вып.2 М-11	Изделие закладное М-11	8	4.64 кг
	Перетянные арматурные для исполнений		
	~~ТП 901-4-63.83-КЖИ-5.100~~		~~Б1-1~~
	~~Сборочные единицы~~		
~~УС-01-19 Вып.2 КП-1~~	~~Каркас~~	~~1~~	
	~~Материалы~~		
	~~Бетон М 300 В6 Мрз 3 50~~	~~1.9~~	~~м³~~
	~~ТП 901-4-63.83-КЖИ-5.100-01~~		~~Б1-2~~
	~~Сборочные единицы~~		
~~УС-01-19 Вып.2 КП-2~~	~~Каркас~~	~~1~~	
	~~Материалы~~		
	~~Бетон М 400 В6 Мрз 3 50~~	~~1.9~~	~~м³~~

Привязан 043.2496-7330 АС-2-114

Разраб.	Шерилова		2.11
Провер.	Тишевская		2.11
Нач.отд.	Микова		2.11
Инв. №			

ТП 901-4-63.83-КЖИ-5.100

Ригель ~~Б1-1~~; Б1-2

Стадия	Лист	Листов
Р		1

ЦНИИПРОМЗДАНИЙ

Рук.отд.	Уваков	
Гл.инж.пр.	Черняткоз	
Рук.гр.	Рябоссова	
Ст.инж.	Преображенская	

Инв.№ подл. | Подпись и дата | Взам.инв.№

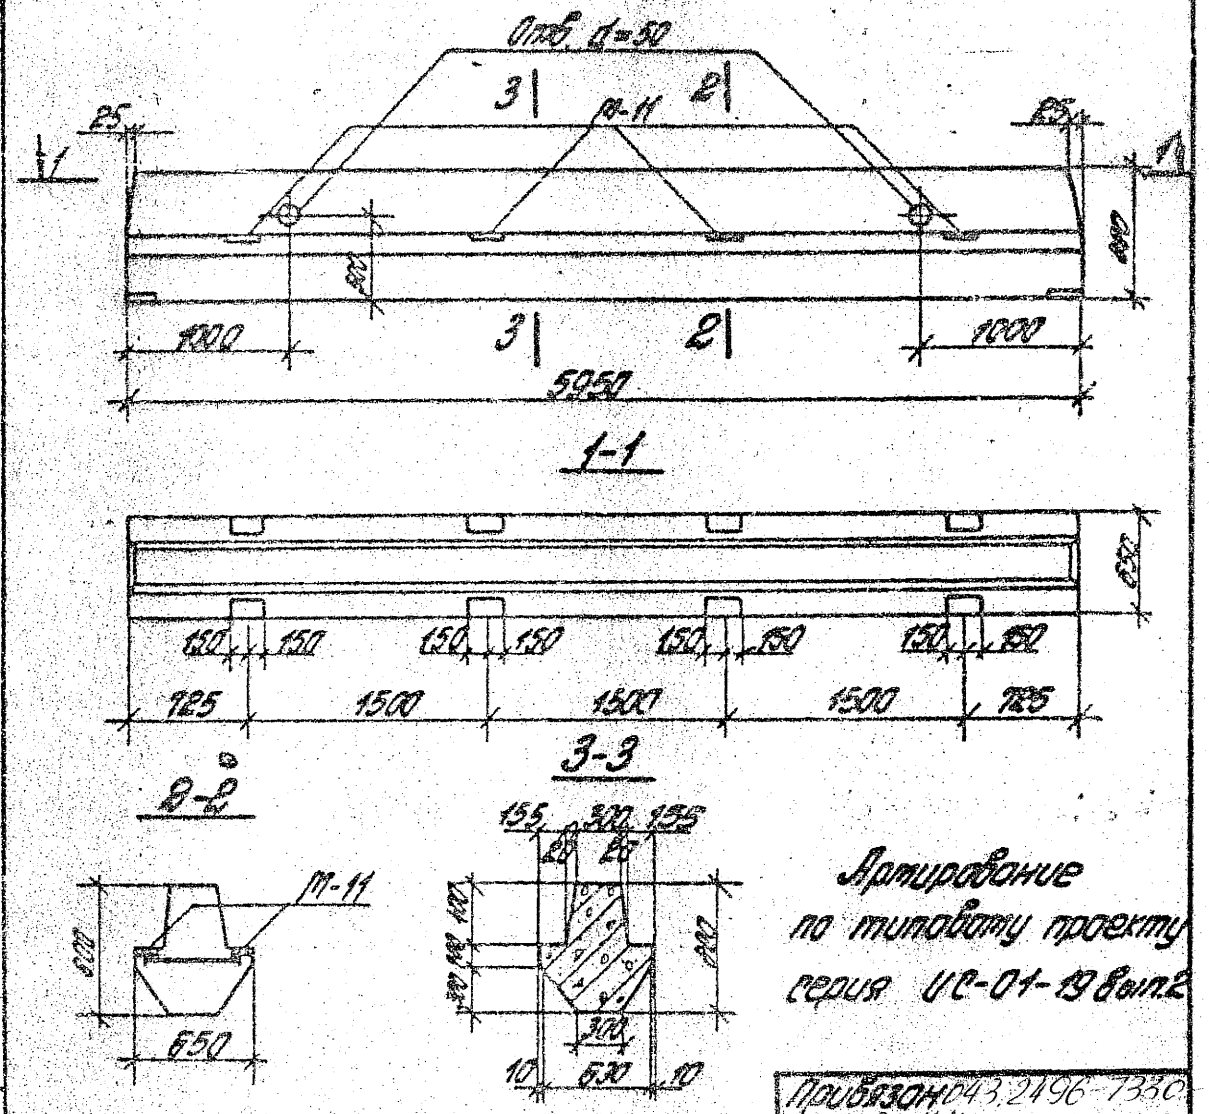

Армирование по типовому проекту серия УС-01-19 Вып.2

Привязан 043.2496-7330 АС-2-114

Разраб.	Шерилова		2.11
Провер.	Тишевская		2.11
Нач.отд.	Микова		2.11
Инв. №			

ТП 901-4-63.83-КЖИ-5.100СБ

Ригель ~~Б1-1~~; Б1-2 Сборочный чертеж

Стадия	Масса	Масштаб
Р	4.95т	1:40

Лист	Листов
	1

ЦНИИПРОМЗДАНИЙ

Рук.отд.	Уваков	
Гл.инж.пр.	Черняткоз	
Рук.гр.	Рябоссова	
Ст.инж.	Преображенская	

Инв.№ подл. | Подпись и дата | Взам.инв.№