

Подставка П1

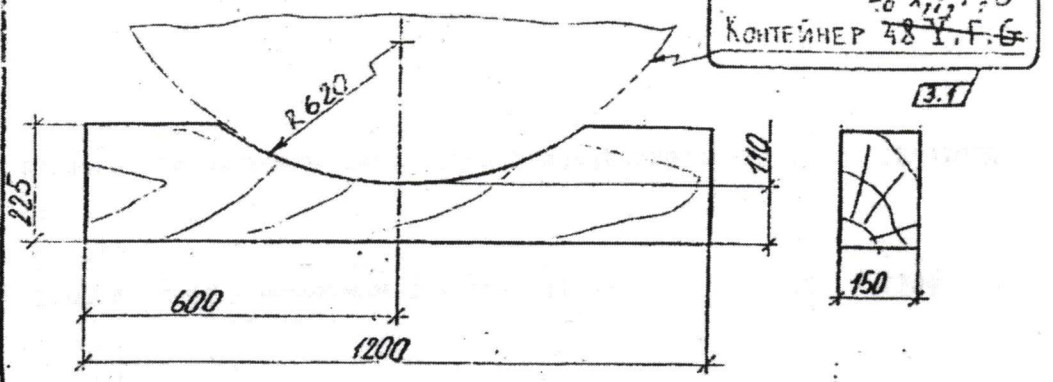

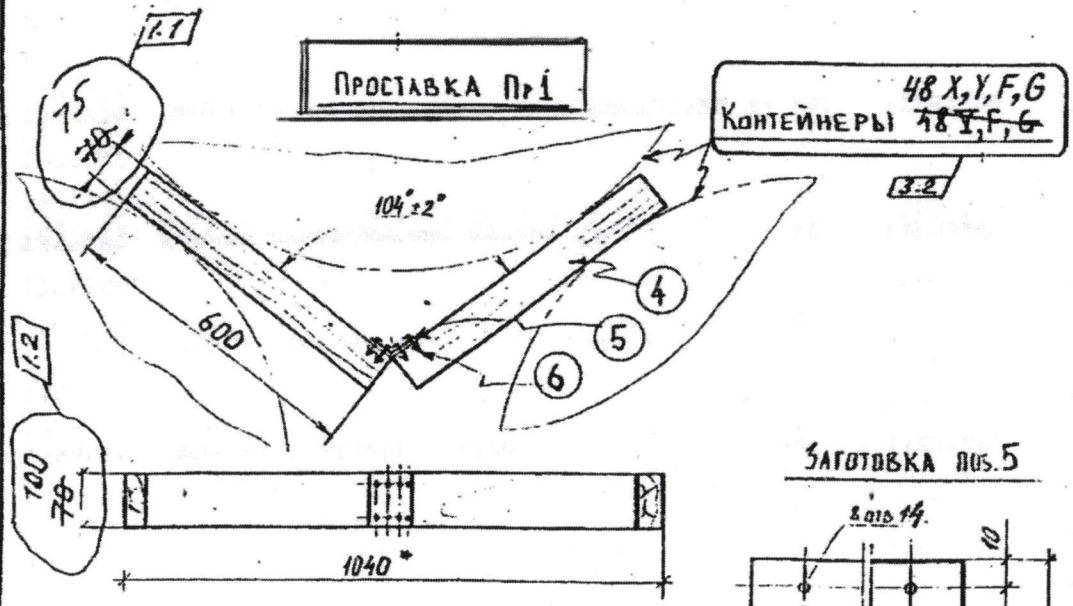


Спецификация материалов

Формат	Зона	Поз.	Обозначение	Наименование	Кол.	Примечание
				Подставка П1		
		1	ГОСТ 8486-86	Брус-2-лиственница 150×225	1	27 кг
				ℓ = 1200 мм		
				1.3 Проставка Пр1		
				75×100		
		4	ГОСТ 8486-86	Брус-2-хв ~~-70×70~~ ×600	2	9,6 кг
		5	ГОСТ 19903-74	Лист $\frac{2\times70}{\text{Ст 3 ГОСТ 14637-79}}$ ℓ = 140	1	0,2 кг
		6	ГОСТ 1144-80	Шуруп 2-3×30	8	


Примечания.

1. Деревянные элементы антисептировать, см. л. 1.
2. Поз. 5 покрасить эмалью ПФ 133 ГОСТ 926-82 по грунт.

Заготовка поз. 5

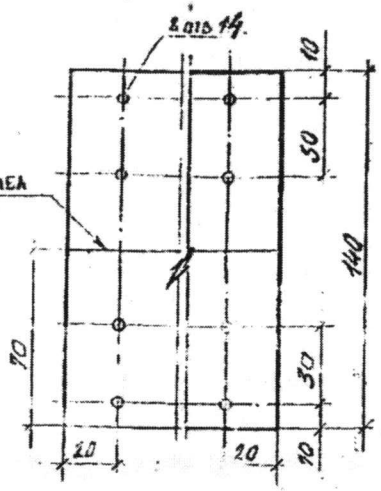

Деталь поз. 5

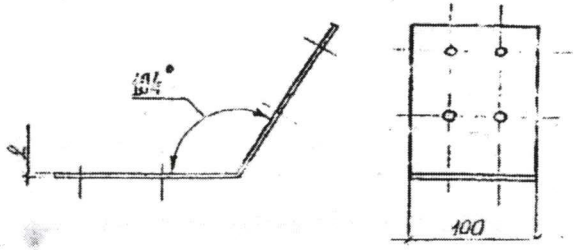

3	3					Э 11752-0-0-АС	
1	4					3.3 УЭХК	
Изм	Уч.	Лист	№ док.	Подп.	Дата	Отдел 7. Подставки и проставки под контейнеры ~~48Y,F,G~~ 48X,Y,F,G	Стадия: Р; Лист: 3; Листов:
Нач. ССП		Воронцов				Подставка П3. Проставка Пр1	1.4
Вед. инж.		Фролов				Деталь поз. 5. Заготовка поз. 5.	Отдел 15
Инж.		Быков					

Инв. № подл. | Подпись и дата | Взам. инв. №
Э11752-0-0-АС Бук 15.04.97