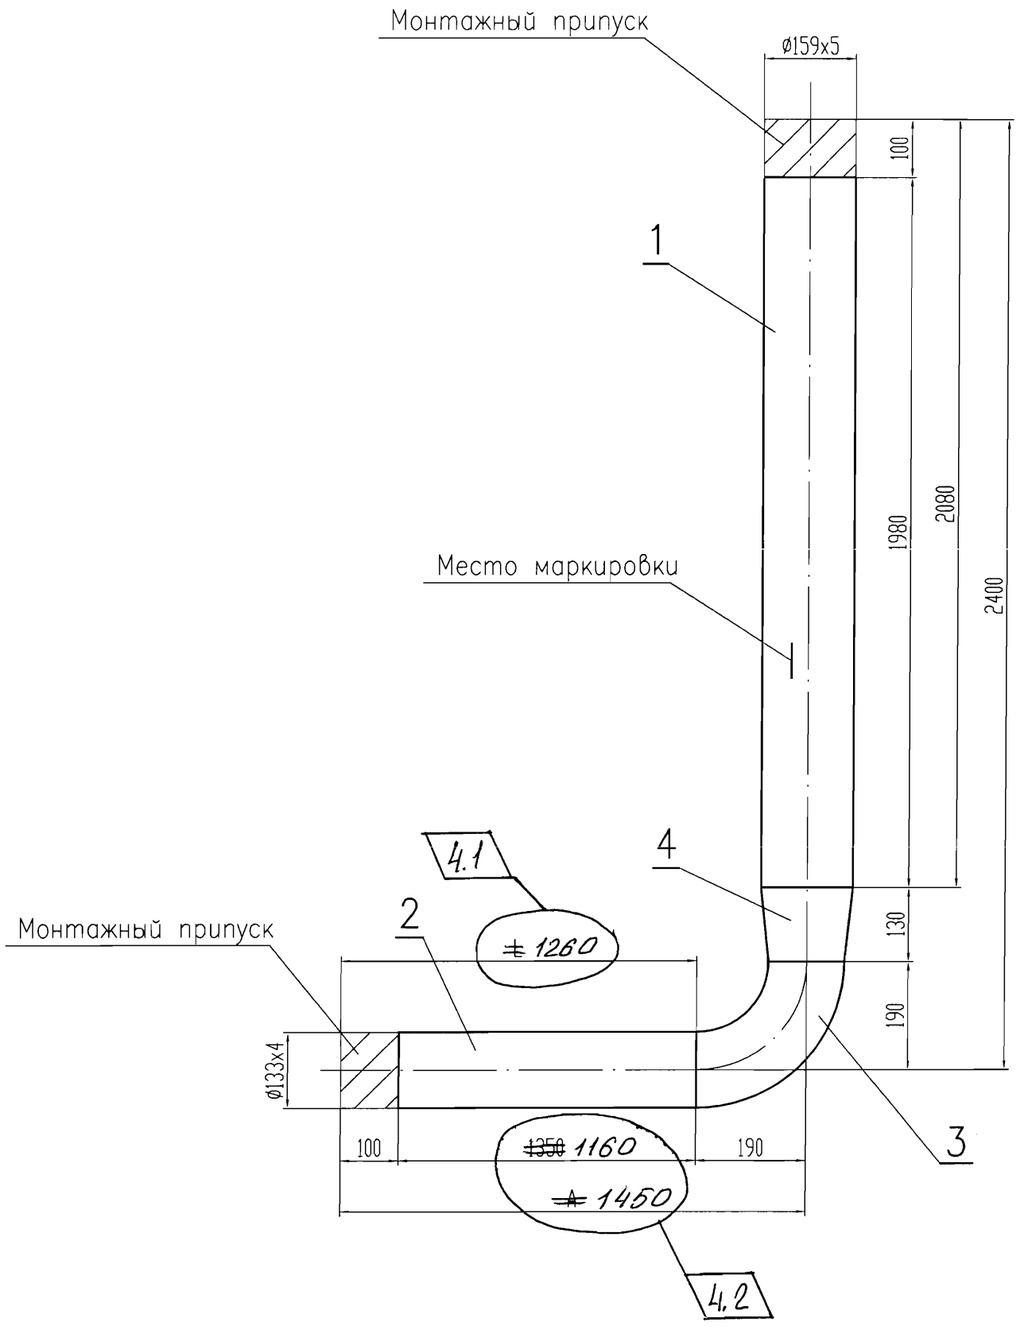


Спецификация

Поз.	Обозначение	Наименование	Кол.	Материал	Масса,кг ед.	Масса,кг общ.	Примечание
1	ТУ 14-3-190-2004	Труба Г 159х5, L=2080	1	20 ГОСТ 1050-88	39,5	39,5	
2	ТУ 14-3-190-2004	Труба Г 133х4, L=~~1450~~ 1260	1	20 ГОСТ 1050-88	~~18,5~~ 16,04	~~18,5~~ 16,04	4.3
3	ОСТ 34 10.699-97	Отвод 90° 133х4	1	20 ТУ 14-3-190-2004	3,8	3,8	
4	ОСТ 34 10.700-97	Переход К 159х5-133х4	1	20 ТУ 14-3-190-2004	2,8	2,8	
	ГОСТ 2246-70	Наплавленный металл		Св-08Г2С		0,3	

Итого: ~~64,9~~ 62,44 кг

4.4

1. Блок в составе трубопровода спроектирован в соответствии с ПБ 03-585-03. Категория трубопровода по ПБ 03-585-03 - IVБв, среда - масло. Рабочие параметры: Рр=0,1 МПа, t=40°С. Давление гидроиспытания Р=0,2 МПа.
2. Изготовление и маркировка по СТО 79814898 107-2008, ТУ34-10.1202-97.
3. Сварка и оценка качества сварных соединений, методы и объемы контроля в соответствии с ПБ 03-585-03.
4. Разделка кромок и тип сварного соединения по СТО 79814898 106-2008, тип сварного соединения 1-23.
5. Монтажно-сборочный чертеж ТМ6 л. 3...10.
6. Изготовить 1 комплект.

ОАО «НИАЭП»
АРХИВНЫЙ ЭКЗ.
Инв. № 40845

Инв.Nподл. | 0109062.296 | Подпись и дата | 2.12.12 | Взам. инв.N

						09062-26-00-ТМ6	
4	4	—	258-12		03.2012	Ростовская АЭС энергоблок N 3	
Изм.	Кол. уч.	Лист	N док.	Подп.	Дата		
						РДЭС. Ячейки N 1, 2, 3	Стадия: Р; Лист: 33; Листов:
Н. контр.		Ермина			2.12		
Проверил		Анисимов			2.12	Блок N43	ЗАО "Сельэнергопроект" Москва 2010
Разраб.		Коленов			01.12		

Подпись ответственного: