## Спецификация

| Поз. | Обозначение | Наименование | Кол. | Материал | Масса,кг ед. | Масса,кг общ. | Примечание |
|---|---|---|---|---|---|---|---|
| 1 | ТУ 14-3-190-2004 | Труба Г 133х4, L=~~355~~ 405 | 1 | 20 ГОСТ 1050-88 | ~~3,16~~ 4,52 | ~~4,52~~ | 5,16 |
| 2 | ОСТ 34 10.699-97 | Отвод 90° 133х4 | 2 | 20 ТУ 14-3-190-2004 | 3,8 | 7,6 | 4.3 |
| | | | | | | | |
| | ГОСТ 2246-70 | Наплавленный металл | | Св-08Г2С | | 0,17 | |

Итого: ~~12,3~~ 12,93 кг

4.4

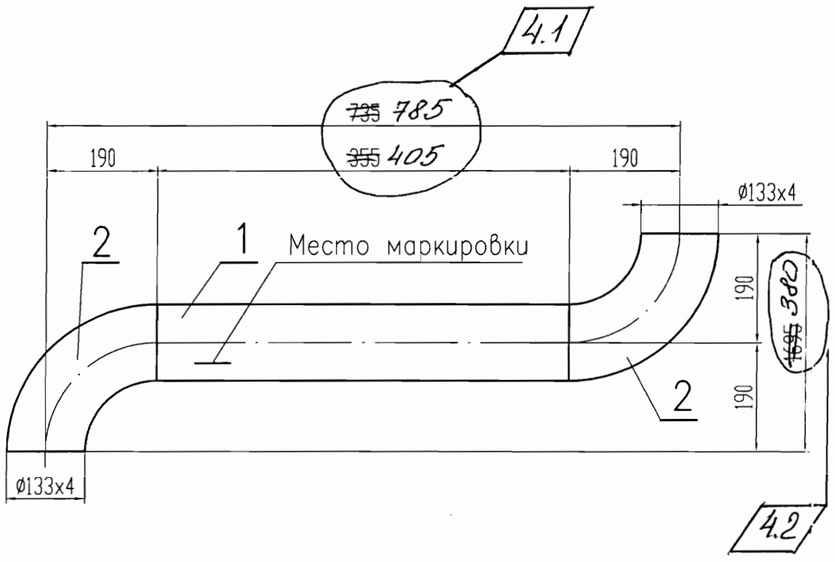


1. Блок в составе трубопровода спроектирован в соответствии с ПБ 03-585-03. Категория трубопровода по ПБ 03-585-03 - IVБВ, среда - масло. Рабочие параметры: Рр=0,1 МПа, t=40°С. Давление гидроиспытания Р=0,2 МПа.
2. Изготовление и маркировка по СТО 79814898 107-2008, ТУ34-10.1202-97.
3. Сварка и оценка качества сварных соединений, методы и обьемы контроля в соответствии с ПБ 03-585-03.
4. Разделка кромок и тип сварного соединения по СТО 79814898 106-2008, тип сварного соединения 1-23.
5. Монтажно-сборочный чертеж ТМ6 л. 3...10.
6. Спецификация дана на один комплект, изготовить 2 комплекта.

ОАО «НИАЭП»
АРХИВНЫЙ ЭКЗ.
Инв. № 40845

| Инв.Nподл. | Подпись и дата | Взам. инв.N |
|---|---|---|
| 0109062.296 | 03.12.12 | |

| | | | | | | | |
|---|---|---|---|---|---|---|---|
| | | | | | | 09062-26-00-ТМ6 | |
| 4 | 4 | — | 258-12 | | 03.2012 | Ростовская АЭС энергоблок N 3 | |
| Изм. | Кол. уч. | Лист | N док. | Подп. | Дата | | |
| | | | | | | РДЭС. Ячейки N 1, 2, 3 | Стадия: Р; Лист: 25; Листов: |
| Н. контр. | | Ермина | | | 2.12 | | |
| Проверил | | Анисимов | | | 2.12 | Блок N30 | ЗАО "Сельэнергопроект" Москва 2010 |
| Разраб. | | Каленов | | | 01.12 | | |

Подпись ответственного: